物件番号４－５　現況図

16BL

縮尺1：500

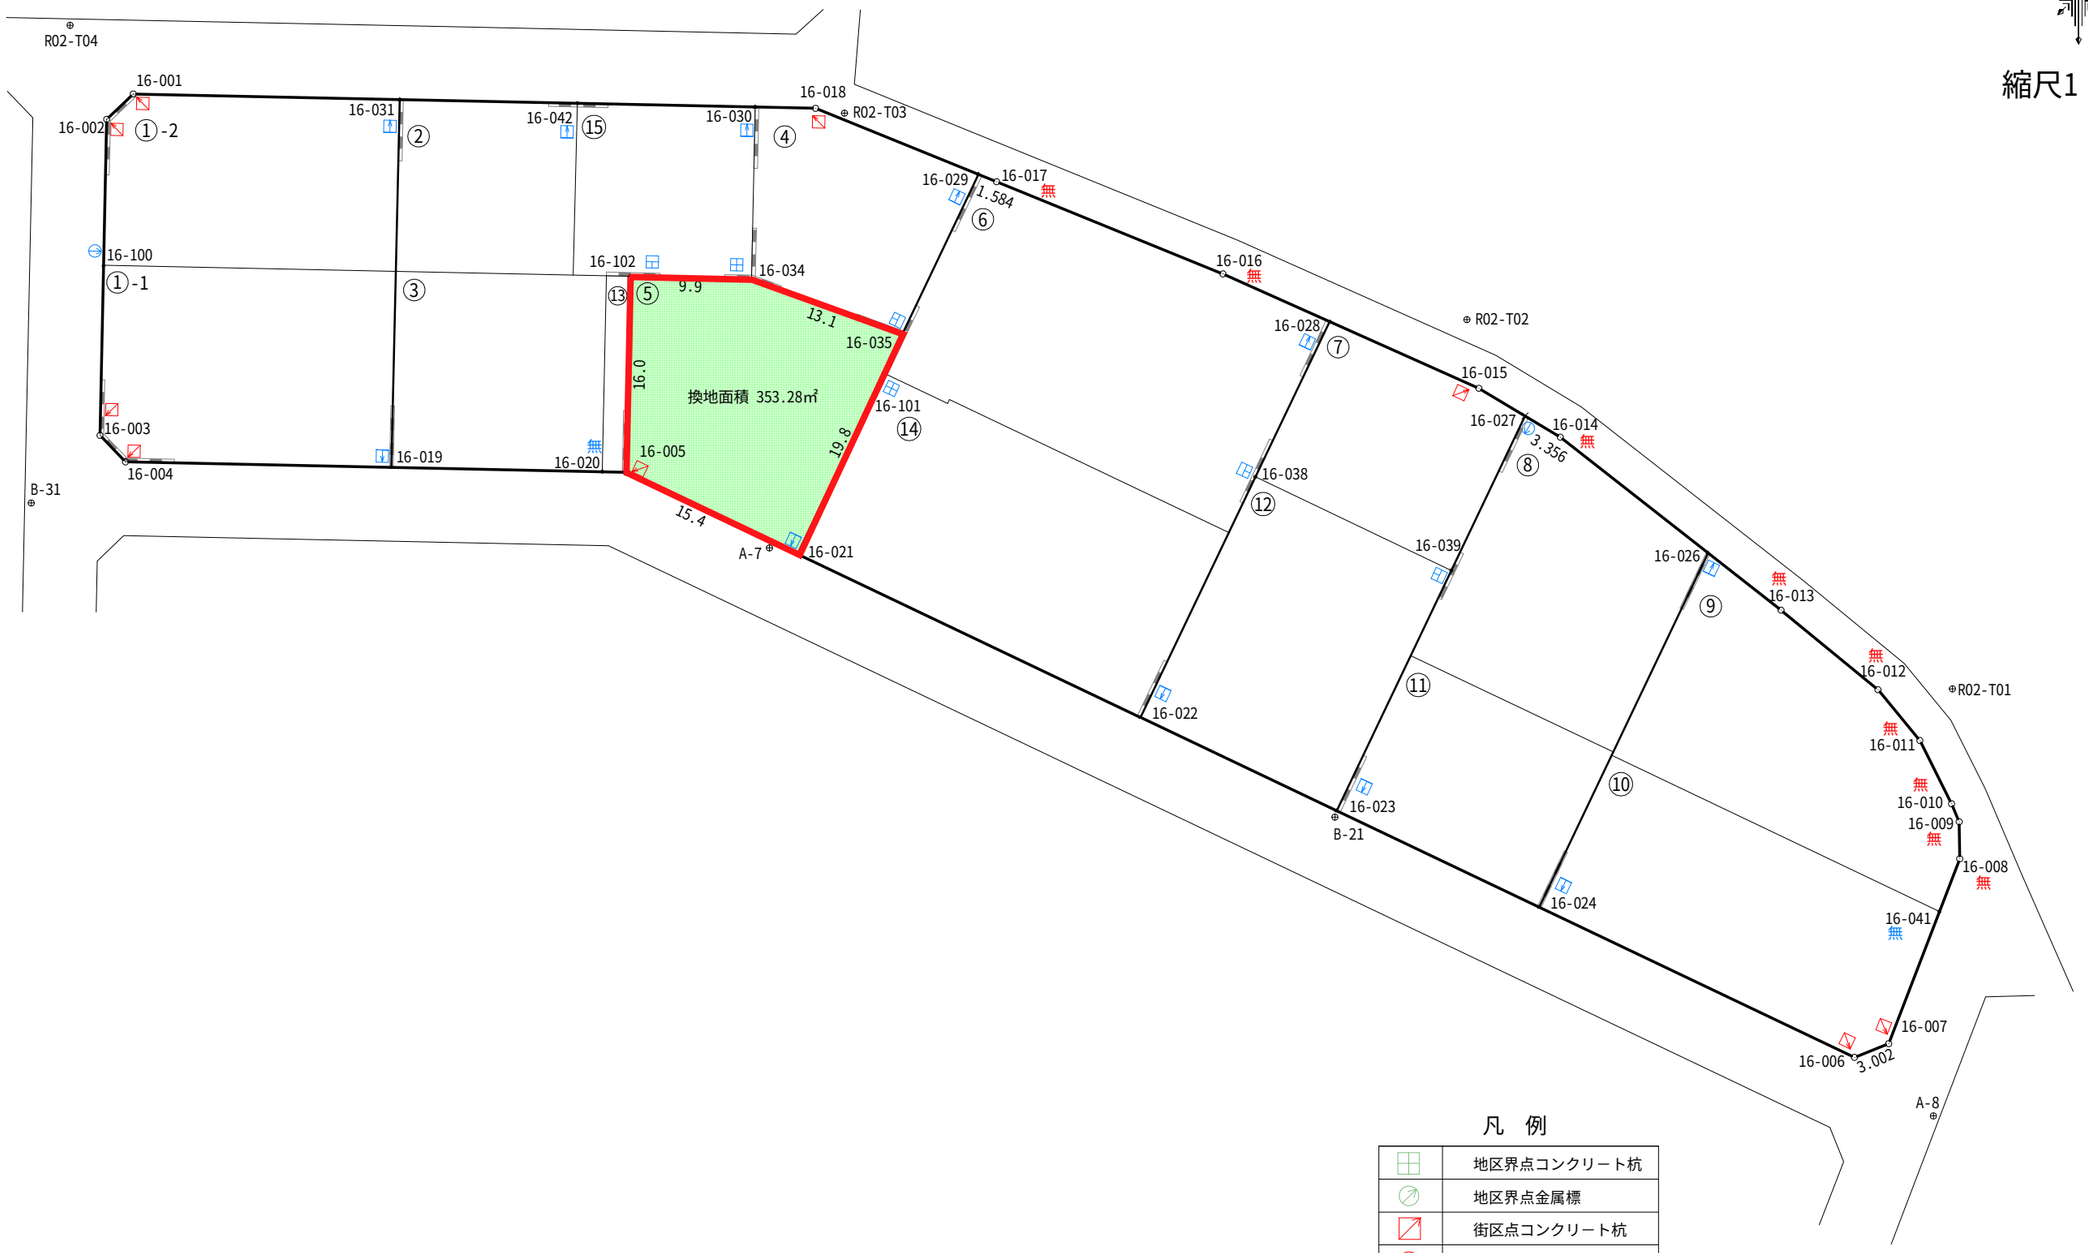

凡　例

	地区界点コンクリート杭
	地区界点金属標
	街区点コンクリート杭
	街区点金属標
	画地点コンクリート杭
	画地点金属標
	測　量　鋲
	木　　杭

※仮換地の地積は、出来形確認測量により多少の増減があります。